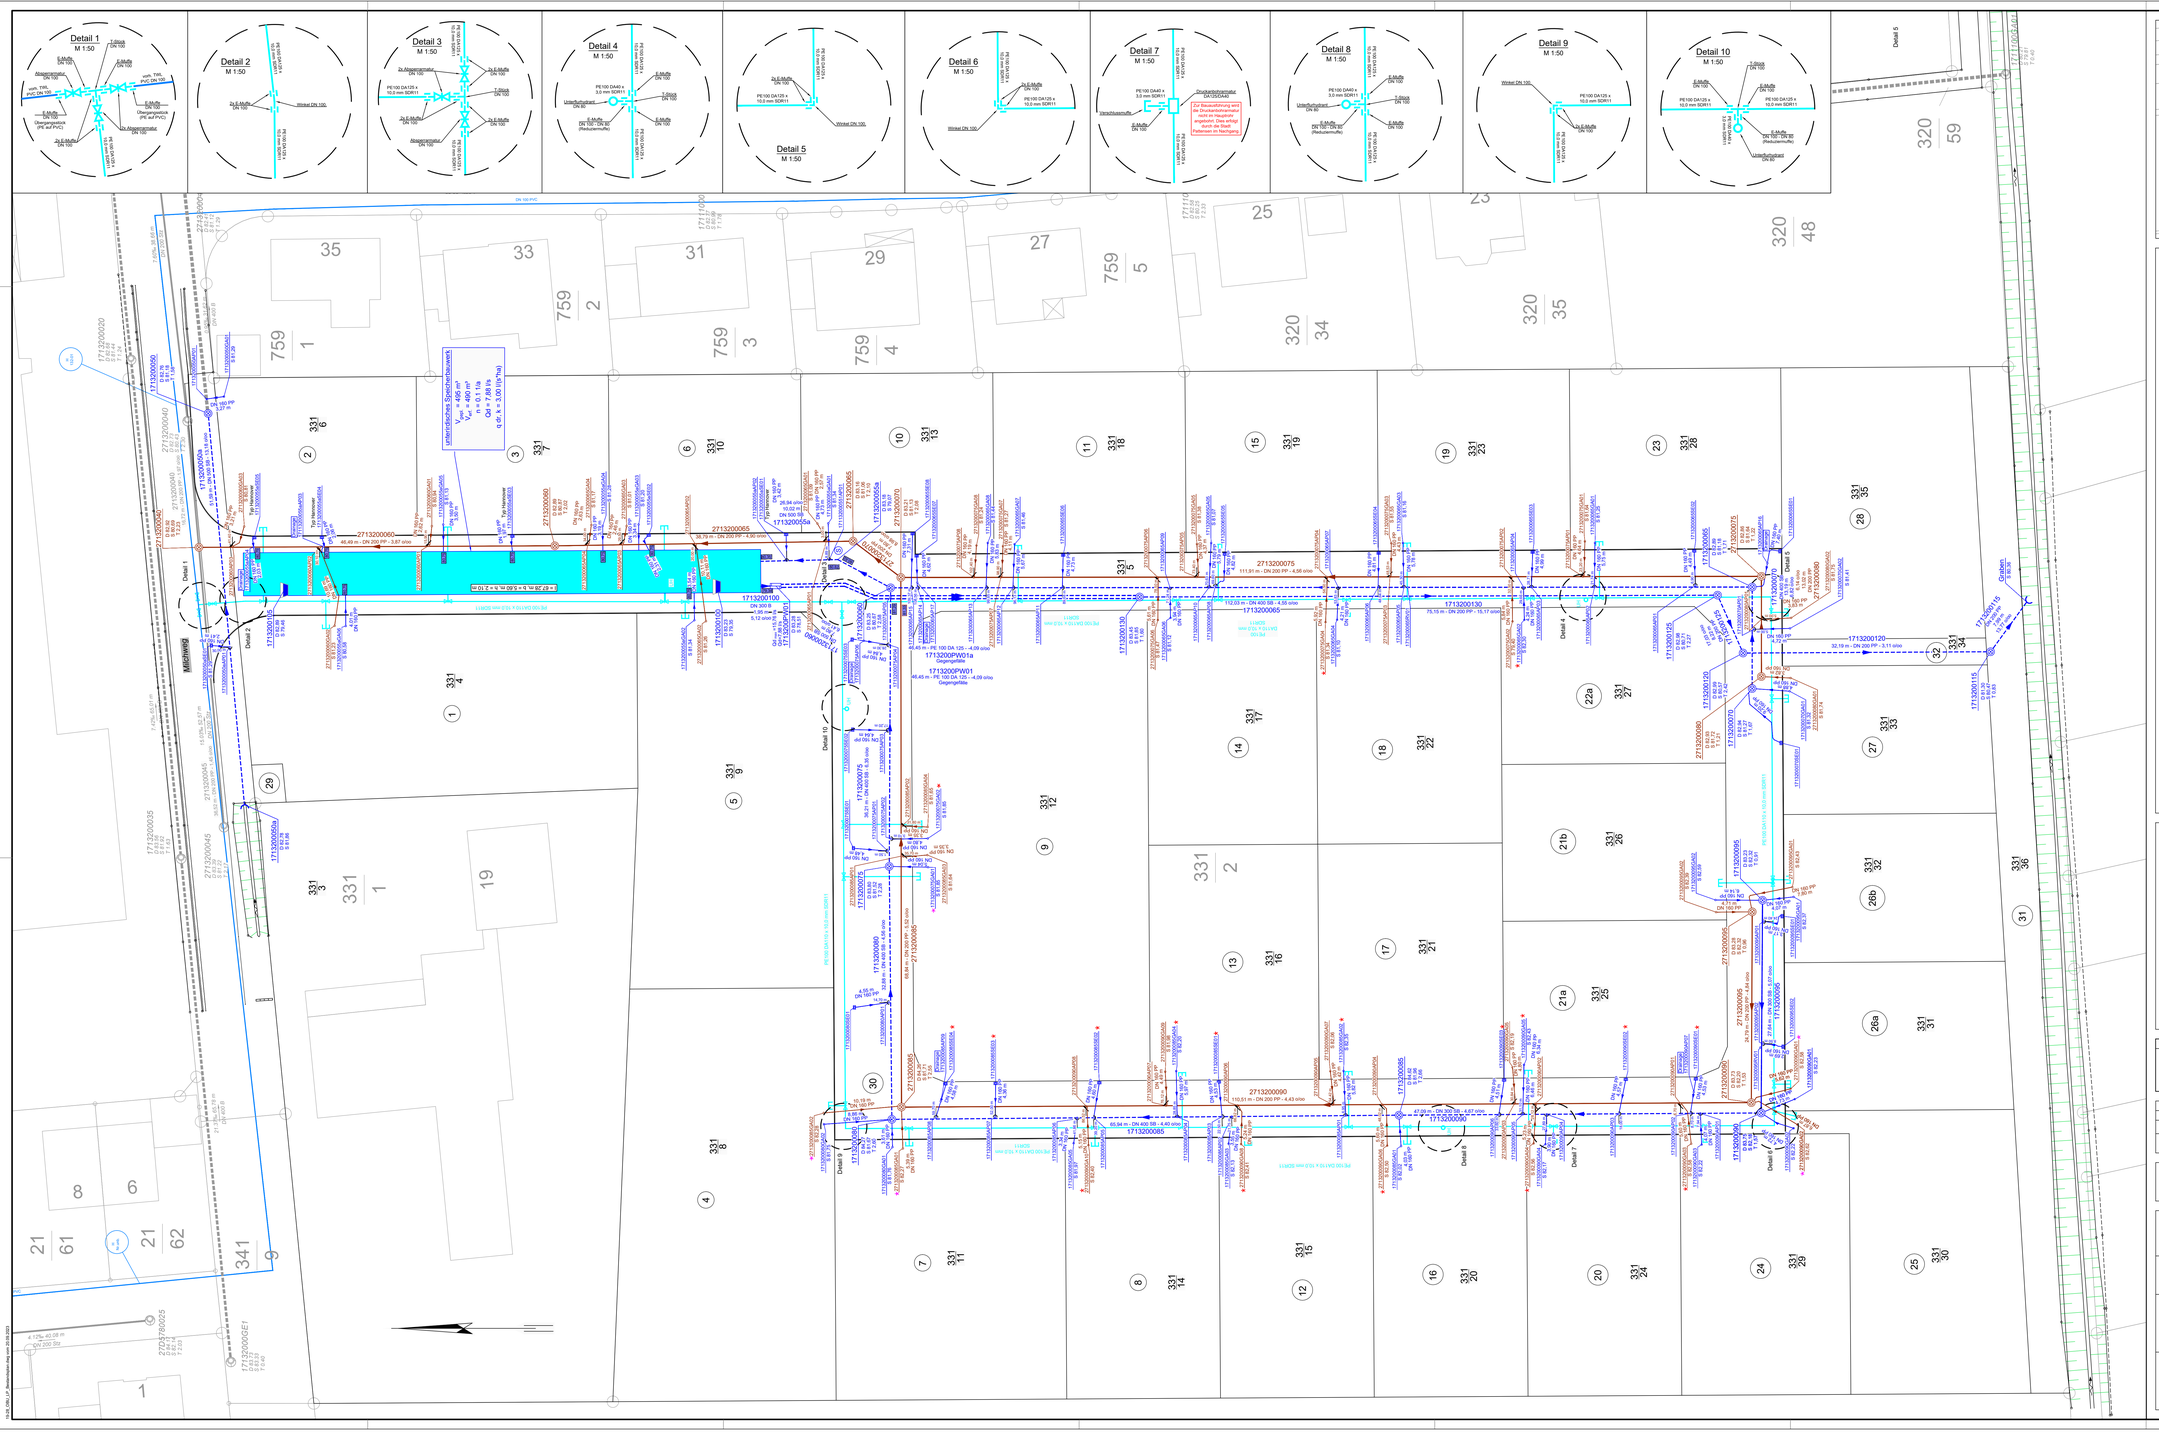

Übersichtskarte

ohne Maßstab

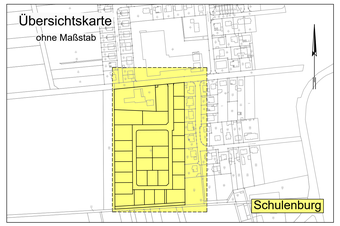

Zeichenerklärung

RW-Kanal

- 1713200050a — Im Zuge der Baumaßnahme neu erstellter RW-Kanal mit Angabe der Haltungslänge(kurz), der Nennweite, des Werkstoffs, der Haltungslänge sowie des Gefälles
- 1713200060 — Im Zuge der Baumaßnahme neu erstellter RW-Druckleitung mit Angabe der Haltungslänge(kurz), der Nennweite, des Werkstoffs, der Haltungslänge sowie des Gefälles
- 1713200090 — Im Zuge der Baumaßnahme neu erstellter RW-Schacht mit Angabe der Schachtbezeichnung, der Deckel- und Sohlhöhe sowie der Schachttiefe
- 1713200105 — Im Zuge der Baumaßnahme neu erstellte Schachtabdeckung mit Angabe der Schachtbezeichnung, der Deckel- und Sohlhöhe sowie der Schachttiefe
- Zuläuf in Gerässer
- vorh. RW-Kanal mit Angabe der Haltungslänge(kurz), der Nennweite, des Werkstoffs, der Haltungslänge sowie des Gefälles
- vorh. RW-Schacht mit Angabe der Schachtbezeichnung, der Deckel- und Sohlhöhe sowie der Schachttiefe

SW-Kanal

- 2713200060 — Im Zuge der Baumaßnahme neu erstellter SW-Kanal mit Angabe der Haltungslänge(kurz), der Nennweite, des Werkstoffs, der Haltungslänge sowie des Gefälles
- 2713200080 — Im Zuge der Baumaßnahme neu erstellter SW-Schacht mit Angabe der Schachtbezeichnung, der Deckel- und Sohlhöhe sowie der Schachttiefe
- vorh. SW-Kanal mit Angabe der Haltungslänge(kurz), der Nennweite, des Werkstoffs, der Haltungslänge sowie des Gefälles
- vorh. SW-Schacht mit Angabe der Schachtbezeichnung, der Deckel- und Sohlhöhe sowie der Schachttiefe

Anschlussleitungen/ Anschlussstutzen

- 1713200000AS1 — Im Zuge der Baumaßnahme neu erstellte RW-Anschlussleitung - verdeckelt mit Angabe der Nennweite, des Werkstoffs sowie der Länge der Anschlussleitung AP = Anschlusspunkt, SA = Sickerkaschmuck, SE = Sickerstelle/ -
- 1713200000GAS1 — Im Zuge der Baumaßnahme neu erstellte RW-Revisionsschacht mit Angabe der Schachtbezeichnung, der Deckel- und Sohlhöhe sowie der Schachttiefe sowie der Nennweite, des Werkstoffes und der Länge der Anschlussleitung
- 1713200000AS1 — Im Zuge der Baumaßnahme neu erstellte SW-Anschlussleitung - verdeckelt mit Angabe der Nennweite, des Werkstoffs sowie der Länge der Anschlussleitung AP = Anschlusspunkt, SA = Sickerkaschmuck, SE = Sickerstelle/ -

Trinkwasserleitung/ Armaturen

- vorh. Trinkwasserleitung
- Neubau Trinkwasserleitung
- Neubau Trinkwasserarmaturskleidung mit Verschlusskappe
- [W] Absperrarmatur
- Unterflurhydrant

Weitere Symbole

- Straßenablauf
- Tip Hannover — Straßenablauf - Typ Hannover
- Rohrschiberschloss
- Anschluss im Kämpfer der Haltung
- Innenliegender Absturz
- Stutzen mit Stationierung
- Abzweig mit Stationierung
- 30 — Baugrundstücksnummer

Bemerkungen:

Die Digitalisierung sowie die Stammdatenerfassung der Anschlussleitungen erfolgte auf der Grundlage der Ergebnisse der optischen Inspektion. Für die Darstellung, insbesondere in der Lage und die Angaben über Stammdaten der Anschlussleitungen übernimmt die Ingenieurgesellschaft WIA mbH keine Gewährleistung.

Die Stationierung der Anschlussleitungen erfolgt in Fließrichtung bezogen auf den Haltungsanfang. Unterschiede in der Haltungslänge und dementsprechend in der Stationierung der Anschlussleitungen bezogen auf Inspektionsdaten und vermessene Rohrlänge resultieren aus dem Leitungsgefälle sowie der Lage des Schachtkonus (Deckelmittelpunkt ist nicht gleich Schachtmittelpunkt).

Es ergeben sich unterschiedliche Leitungslängen zwischen Lageplan und Inspektionsdaten. Diese resultieren aus dem zeichnerisch nicht darstellbaren Leitungsgefälle.

Nr.	Baufirma	Bauabschnitt	Baujahr	Datum	Name
1	NN Bau Neitz GmbH	Regen- und Schmutzwasserkanal, ernsthaftes Anschlussleitung sowie Trinkwasserversorgung im Baugebiet "Milchweg" in Schulenburg	04/2022 bis 06/2023	11.08.2023	Na

Index	Bemerkung / Änderung	Datum	gez.
00	Grundzeichnung	05.09.2023	St/Wt

Änderungen

BESTANDSPLAN

PABEG
Baulandentwicklungsgesellschaft mbH & Co.KG

Erschließung Baugebiet "Milchweg" in Pattensen
OT Schulenburg

Lageplan
Regen- und Schmutzwasserkanalisation

Anlage:	1
Blatt:	1
Proj.-Bez.:	19-28
Datei:	BEP_LP
Plan-Nr.:	
Maßstab 1:	250
Details 1:	
bearbeitet:	09/2023 Gn/Na
gezeichnet:	09/2023 St/Wt
geprüft:	09/2023 Gn/Öz

INGENIEURGESELLSCHAFT WIA
WASSER-ABWASSER-UMWELT-BAUWESEN BERATENDE INGENIEURE
Münchener Straße 1, 30880 Laatzen Tel.: 0511/300 342-0 Fax.: 0511/300 342-49 E-Mail: info@wia-ingenieure.de

Aufgestellt: Laatzen, den 05.09.2023